STUDIUM UWARUNKOWAŃ I KIERUNKÓW ZAGOSPODAROWANIA PRZESTRZENNEGO MIASTA STALOWA WOLA

PLANSZA NR 2 - KIERUNKI ZAGOSPODAROWANIA PRZESTRZENNEGO (stanowiąca załącznik do uchwały)

ZAŁĄCZNIK NR 1A - USTALENIA DOTYCZĄCE STRUKTURY PRZESTRZENNEJ

SKALA 1 : 10 000

RYSUNEK ZMIANY STUDIUM

Załącznik Nr 1A do Uchwały Nr XXXIV/483/05
Rady Miejskiej w Stalowej Woli z dnia 21 stycznia 2005 r.
za zmianą uchwaloną Uchwałą Nr LVII/817/06
Rady Miejskiej w Stalowej Woli z dnia 30.06.2006 r.
z II zmianą uchwaloną Uchwałą Nr XIX/274/07
Rady Miejskiej w Stalowej Woli z dnia 14 grudnia 2007 r.
z III zmianą uchwaloną Uchwałą Nr L/866/09
Rady Miejskiej w Stalowej Woli z dnia 25 września 2009 r.
z IV zmianą uchwaloną Uchwałą Nr IV/52/11
Rady Miejskiej w Stalowej Woli z dnia 31 stycznia 2011 r.
z V zmianą uchwaloną Uchwałą Nr XII/163/11
Rady Miejskiej w Stalowej Woli z dnia 30 czerwca 2011 r.
z VI zmianą uchwaloną Uchwałą Nr XXXV/469/12
Rady Miejskiej w Stalowej Woli z dnia 27 września 2012 r.
z VII zmianą uchwaloną Uchwałą Nr LV/782/13
Rady Miejskiej w Stalowej Woli z dnia 29 listopada 2013 r.
z VIII zmianą uchwaloną Uchwałą Nr IV/33/15
Rady Miejskiej w Stalowej Woli z dnia 23 stycznia 2015 r.
ze zmianą uchwaloną Uchwałą Nr XLVI/558/17
Rady Miejskiej w Stalowej Woli z dnia 27 stycznia 2017 r.
ze zmianą uchwaloną Uchwałą Nr LIV/714/17
Rady Miejskiej w Stalowej Woli z dnia 14 lipca 2017 r.

ze zmianą uchwaloną Uchwałą Nr VIII/92/2019
Rady Miejskiej w Stalowej Woli z dnia 25 kwietnia 2019 r.
ze zmianą uchwaloną Uchwałą Nr XII/134/2020
Rady Miejskiej w Stalowej Woli z dnia 26 czerwca 2019 r.
ze zmianą uchwaloną Uchwałą Nr XXIX/290/2020
Rady Miejskiej w Stalowej Woli z dnia 30 czerwca 2020 r.
~~ze zmianą uchwaloną Uchwałą Nr XXXVII/386/2021~~
~~Rady Miejskiej w Stalowej Woli z dnia 15 lutego 2021 r.~~
ze zmianą uchwaloną Uchwałą Nr XLV/530/2021
Rady Miejskiej w Stalowej Woli z dnia 10 listopada 2021 r.
ze zmianą uchwaloną Uchwałą Nr LIV/666/2022
Rady Miejskiej w Stalowej Woli z dnia 29 lipca 2022 r.
ze zmianą uchwaloną Uchwałą Nr LV/684/2022
Rady Miejskiej w Stalowej Woli z dnia 30 września 2022 r.
ze zmianą uchwaloną Uchwałą Nr LIX/755/2022
Rady Miejskiej w Stalowej Woli z dnia 19 grudnia 2022 r.
ze zmianą uchwaloną Uchwałą Nr LXII/814/2023
Rady Miejskiej w Stalowej Woli z dnia 6 marca 2023 r.
ze zmianą uchwaloną Uchwałą Nr LXV/846/2023
Rady Miejskiej w Stalowej Woli z dnia 12 maja 2023 r.
ze zmianą uchwaloną Uchwałą Nr LXVI/873/2023
Rady Miejskiej w Stalowej Woli z dnia 2 czerwca 2023 r.

ze zmianą uchwaloną Uchwałą Nr LXVII/894/2023
Rady Miejskiej w Stalowej Woli z dnia 7 lipca 2023 r.

ze zmianą uchwaloną Uchwałą Nr
Rady Miejskiej w Stalowej Woli z dnia

Studium uwarunkowań i kierunków zagospodarowania przestrzennego miasta Stalowa Wola sporządzono na podkładzie urzędowej kopii mapy zasadniczej pozyskanej z państwowego zasobu geodezyjnego i kartograficznego.
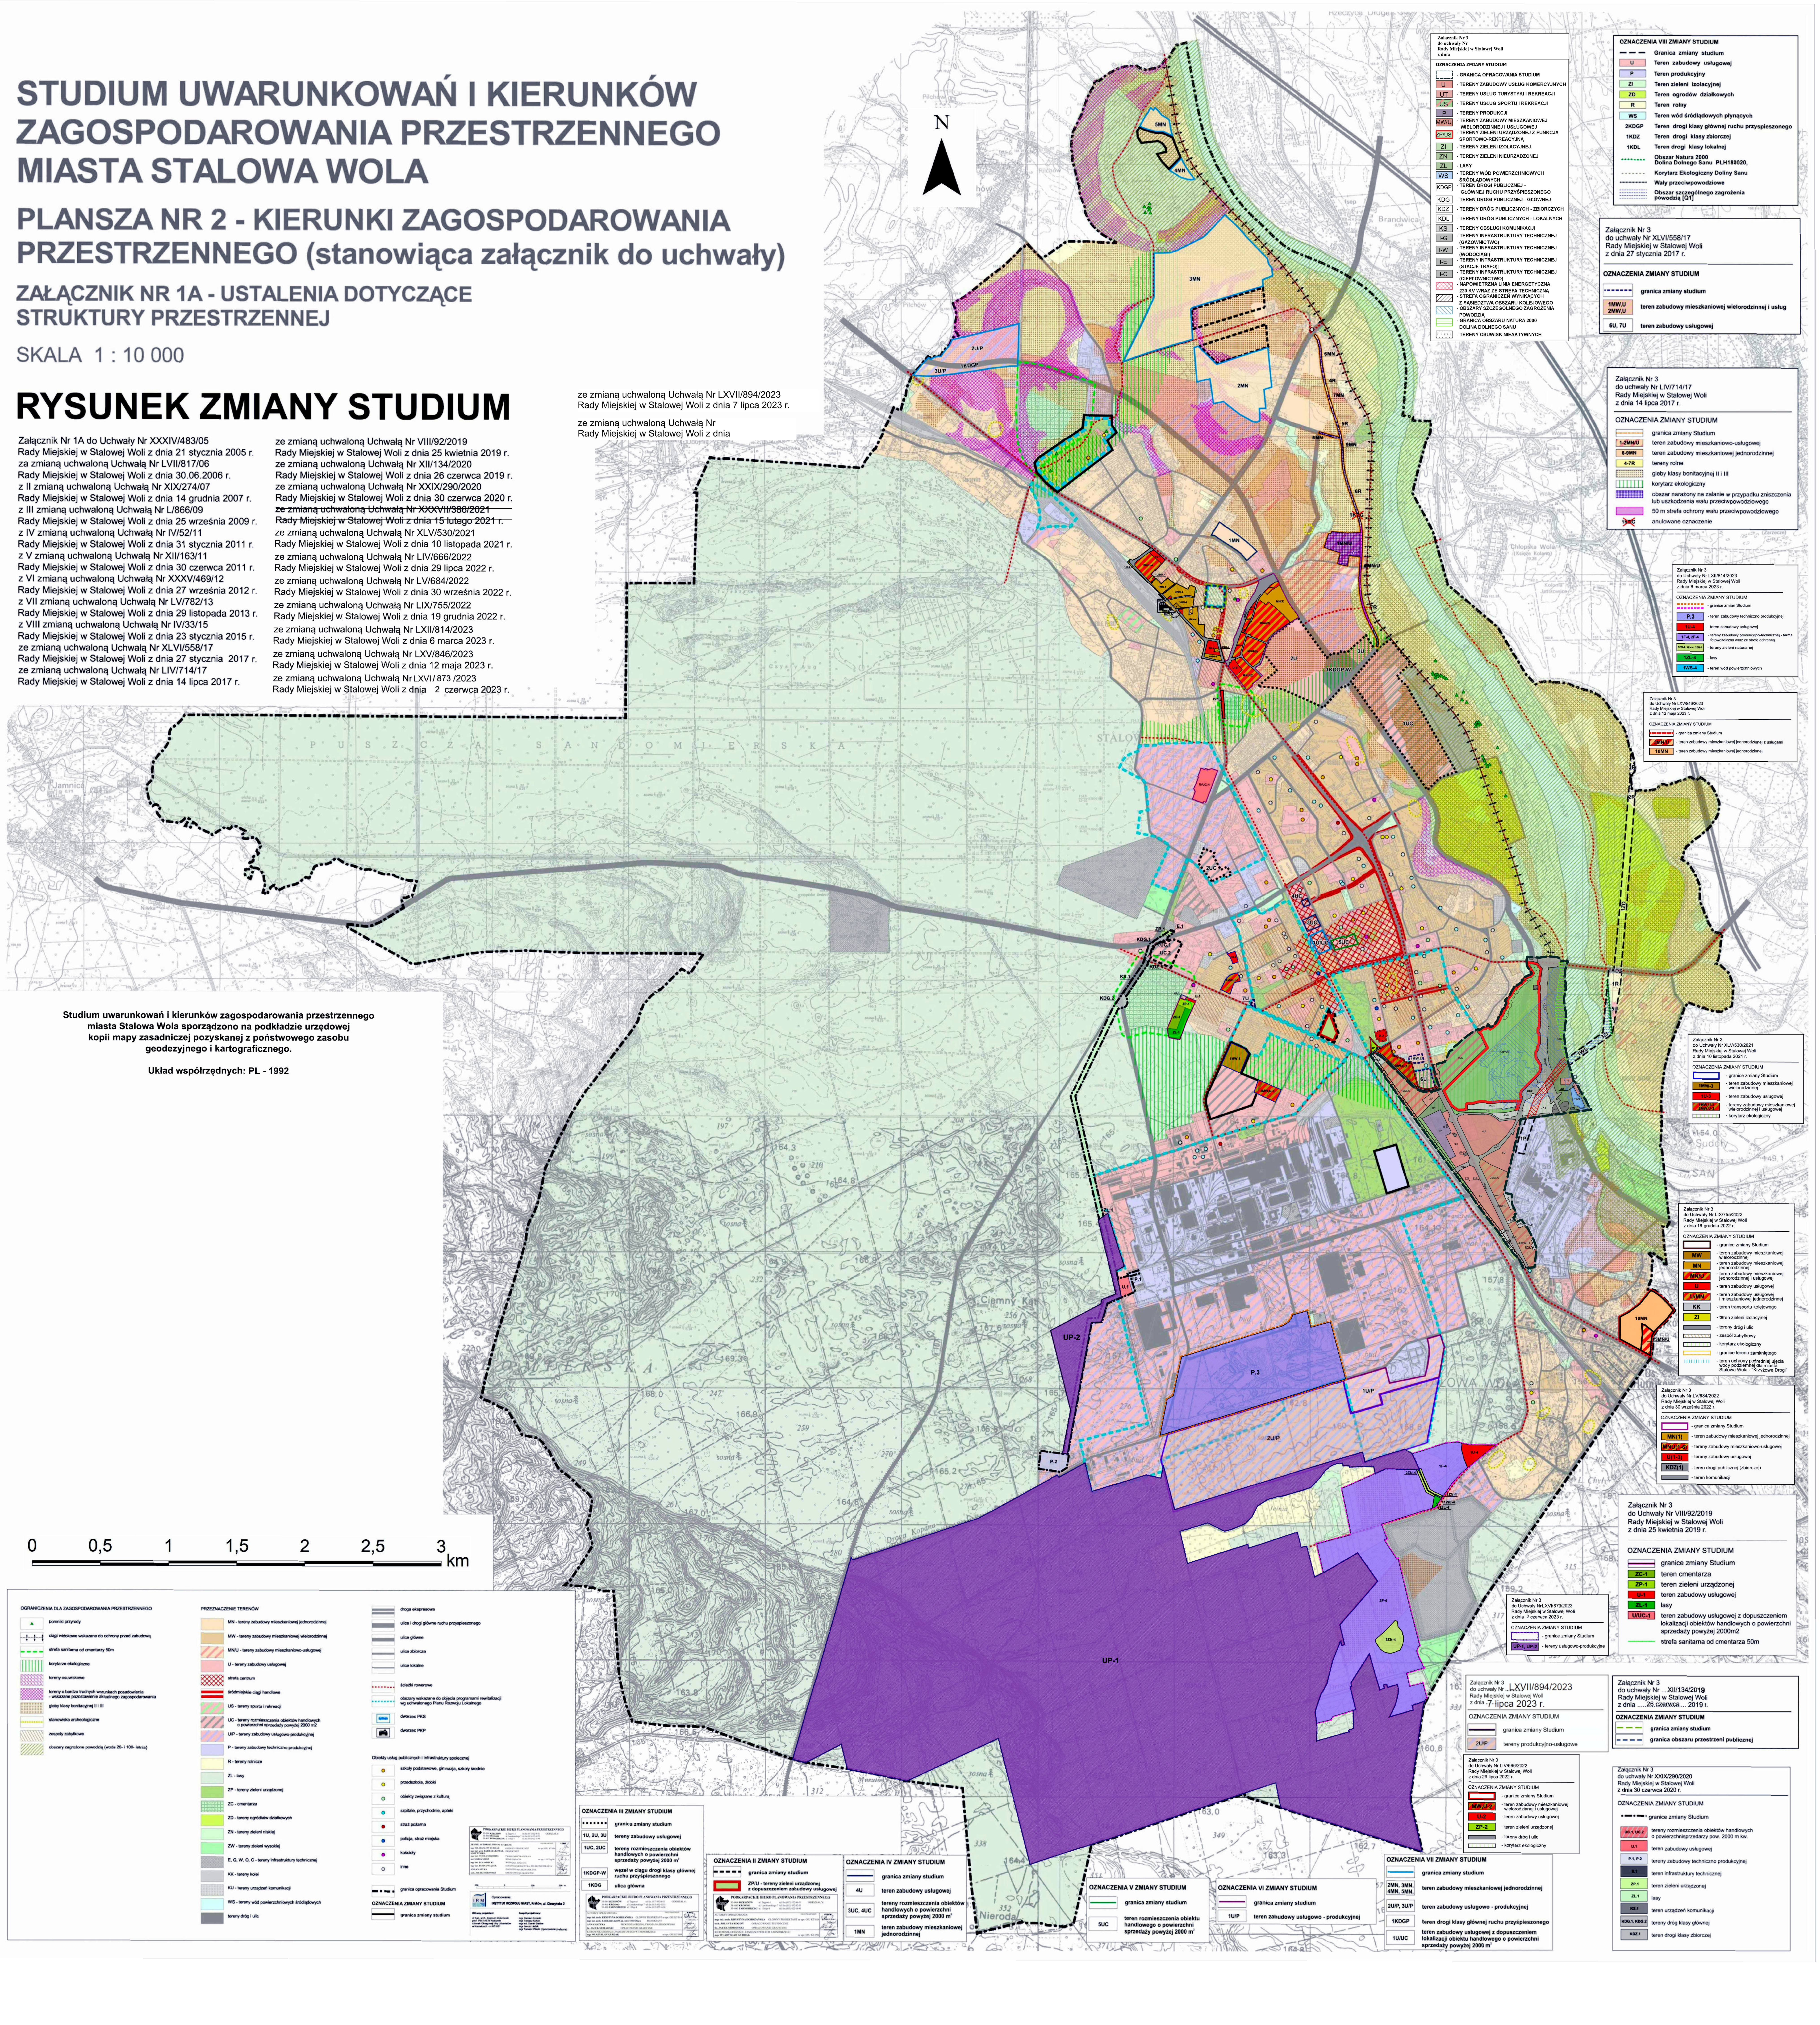
Układ współrzędnych: PL - 1992