STUDIUM UWARUNKOWAŃ I KIERUNKÓW ZAGOSPODAROWANIA PRZESTRZENNEGO MIASTA STALOWA WOLA

PLANSZA NR 2 - KIERUNKI ZAGOSPODAROWANIA PRZESTRZENNEGO (stanowiąca załącznik do uchwały)

ZAŁĄCZNIK NR 1A - USTALENIA DOTYCZĄCE STRUKTURY PRZESTRZENNEJ

SKALA 1 : 10 000

RYSUNEK ZMIANY STUDIUM

Załącznik Nr 1A do Uchwały Nr XXXIV/483/05
Rady Miejskiej w Stalowej Woli z dnia 21 stycznia 2005 r.
za zmianą uchwaloną Uchwałą Nr LVII/817/06
Rady Miejskiej w Stalowej Woli z dnia 30.06.2006 r.
z II zmianą uchwaloną Uchwałą Nr XIX/274/07
Rady Miejskiej w Stalowej Woli z dnia 14 grudnia 2007 r.
z III zmianą uchwaloną Uchwałą Nr L/866/09
Rady Miejskiej w Stalowej Woli z dnia 25 września 2009 r.
z IV zmianą uchwaloną Uchwałą Nr IV/52/11
Rady Miejskiej w Stalowej Woli z dnia 31 stycznia 2011 r.
z V zmianą uchwaloną Uchwałą Nr XII/163/11
Rady Miejskiej w Stalowej Woli z dnia 30 czerwca 2011 r.
z VI zmianą uchwaloną Uchwałą Nr XXXV/469/12
Rady Miejskiej w Stalowej Woli z dnia 27 września 2012 r.
z VII zmianą uchwaloną Uchwałą Nr LV/782/13
Rady Miejskiej w Stalowej Woli z dnia 29 listopada 2013 r.
z VIII zmianą uchwaloną Uchwałą Nr IV/33/15
Rady Miejskiej w Stalowej Woli z dnia 23 stycznia 2015 r.
ze zmianą uchwaloną Uchwałą Nr XLVI/558/17
Rady Miejskiej w Stalowej Woli z dnia 27 stycznia 2017 r.
ze zmianą uchwaloną Uchwałą Nr LIV/714/17
Rady Miejskiej w Stalowej Woli z dnia 14 lipca 2017 r.

ze zmianą uchwaloną Uchwałą Nr VIII/92/2019
Rady Miejskiej w Stalowej Woli z dnia 25 kwietnia 2019 r.
ze zmianą uchwaloną Uchwałą Nr XII/134/2020
Rady Miejskiej w Stalowej Woli z dnia 26 czerwca 2019 r.
ze zmianą uchwaloną Uchwałą Nr XXIX/290/2020
Rady Miejskiej w Stalowej Woli z dnia 30 czerwca 2020 r.
~~ze zmianą uchwaloną Uchwałą Nr XXXVII/386/2021~~
~~Rady Miejskiej w Stalowej Woli z dnia 15 lutego 2021 r.~~
ze zmianą uchwaloną Uchwałą Nr XLV/530/2021
Rady Miejskiej w Stalowej Woli z dnia 10 listopada 2021 r.
ze zmianą uchwaloną Uchwałą Nr LIV/666/2022
Rady Miejskiej w Stalowej Woli z dnia 29 lipca 2022 r.
ze zmianą uchwaloną Uchwałą Nr LV/684/2022
Rady Miejskiej w Stalowej Woli z dnia 30 września 2022 r.
ze zmianą uchwaloną Uchwałą Nr LIX/755/2022
Rady Miejskiej w Stalowej Woli z dnia 19 grudnia 2022 r.
ze zmianą uchwaloną Uchwałą Nr LXII/814/2023
Rady Miejskiej w Stalowej Woli z dnia 6 marca 2023 r.
ze zmianą uchwaloną Uchwałą Nr LXV/846/2023
Rady Miejskiej w Stalowej Woli z dnia 12 maja 2023 r.
ze zmianą uchwaloną Uchwałą Nr LXVI/ 873 /2023
Rady Miejskiej w Stalowej Woli z dnia 2 czerwca 2023 r.

ze zmianą uchwaloną Uchwałą Nr LXVII/894/2023
Rady Miejskiej w Stalowej Woli z dnia 7 lipca 2023 r.

ze zmianą uchwaloną Uchwałą Nr LXX/916/2023
Rady Miejskiej w Stalowej Woli z dnia 30 sierpnia 2023 roku

ze zmianą uchwaloną Uchwałą Nr / /2023
Rady Miejskiej w Stalowej Woli
z dnia 2023 r.

Studium uwarunkowań i kierunków zagospodarowania przestrzennego miasta Stalowa Wola sporządzono na podkładzie urzędowej kopii mapy zasadniczej pozyskanej z państwowego zasobu geodezyjnego i kartograficznego.

Układ współrzędnych: PL - 1992

0 0,5 1 1,5 2 2,5 3 km

OGRANICZENIA DLA ZAGOSPODAROWANIA PRZESTRZENNEGO
- pomniki przyrody
- ciągi widokowe wskazane do ochrony przed zabudową
- strefa sanitarna od cmentarzy 50m
- korytarze ekologiczne
- tereny osuwiskowe
- tereny o bardzo trudnych warunkach posadowienia - wskazane pozostawienie aktualnego zagospodarowania
- gleby klasy bonitacyjnej II i III
- stanowiska archeologiczne
- zespoły zabytkowe
- obszary zagrożone powodzią (woda 20- i 100- letnia)

PRZEZNACZENIE TERENÓW
- MN - tereny zabudowy mieszkaniowej jednorodzinnej
- MW - tereny zabudowy mieszkaniowej wielorodzinnej
- MNU - tereny zabudowy mieszkaniowo-usługowej
- U - tereny zabudowy usługowej
- strefa centrum
- śródmiejskie ciągi handlowe
- US - tereny sportu i rekreacji
- UC - tereny rozmieszczenia obiektów handlowych o powierzchni sprzedaży powyżej 2000 m2
- U/P - tereny zabudowy usługowo-produkcyjnej
- P - tereny zabudowy techniczno-produkcyjnej
- R - tereny rolnicze
- ZL - lasy
- ZP - tereny zieleni urządzonej
- ZC - cmentarze
- ZD - tereny ogródków działkowych
- ZN - tereny zieleni niskiej
- ZW - tereny zieleni wysokiej
- E, G, W, O, C - tereny infrastruktury technicznej
- KK - tereny kolei
- KU - tereny urządzań komunikacji
- WS - tereny wód powierzchniowych śródlądowych
- tereny dróg i ulic

- droga ekspresowa
- ulice i drogi główne ruchu przyspieszonego
- ulice główne
- ulice zbiorcze
- ulice lokalne
- ścieżki rowerowe
- obszary wskazane do objęcia programami rewitalizacji wg uchwalonego Planu Rozwoju Lokalnego
- dworzec PKS
- dworzec PKP

Obiekty usług publicznych i infrastruktury społecznej
- szkoły podstawowe, gimnazja, szkoły średnie
- przedszkola, żłobki
- obiekty związane z kulturą
- szpitale, przychodnie, apteki
- straż pożarna
- policja, straż miejska
- kościoły
- inne

- granica opracowania Studium

OZNACZENIA ZMIANY STUDIUM
- granica zmiany studium

PODKARPACKIE BIURO PLANOWANIA PRZESTRZENNEGO

OZNACZENIA III ZMIANY STUDIUM
- granica zmiany studium
- 1U, 2U, 3U — tereny zabudowy usługowej
- 1UC, 2UC — tereny rozmieszczenia obiektów handlowych o powierzchni sprzedaży powyżej 2000 m²
- 1KDGP-W — węzeł w ciągu drogi klasy głównej ruchu przyśpieszonego
- 1KDG — ulica główna

PODKARPACKIE BIURO PLANOWANIA PRZESTRZENNEGO

OZNACZENIA II ZMIANY STUDIUM
- granica zmiany studium
- ZP/U - tereny zieleni urządzonej z dopuszczeniem zabudowy usługowej

PODKARPACKIE BIURO PLANOWANIA PRZESTRZENNEGO

OZNACZENIA IV ZMIANY STUDIUM
- granica zmiany studium
- 4U — teren zabudowy usługowej
- 3UC, 4UC — tereny rozmieszczenia obiektów handlowych o powierzchni sprzedaży powyżej 2000 m²
- 1MN — teren zabudowy mieszkaniowej jednorodzinnej

OZNACZENIA V ZMIANY STUDIUM
- granica zmiany studium
- 5UC — teren rozmieszczenia obiektu handlowego o powierzchni sprzedaży powyżej 2000 m²

OZNACZENIA VI ZMIANY STUDIUM
- granica zmiany studium
- 1U/P — teren zabudowy usługowo - produkcyjnej
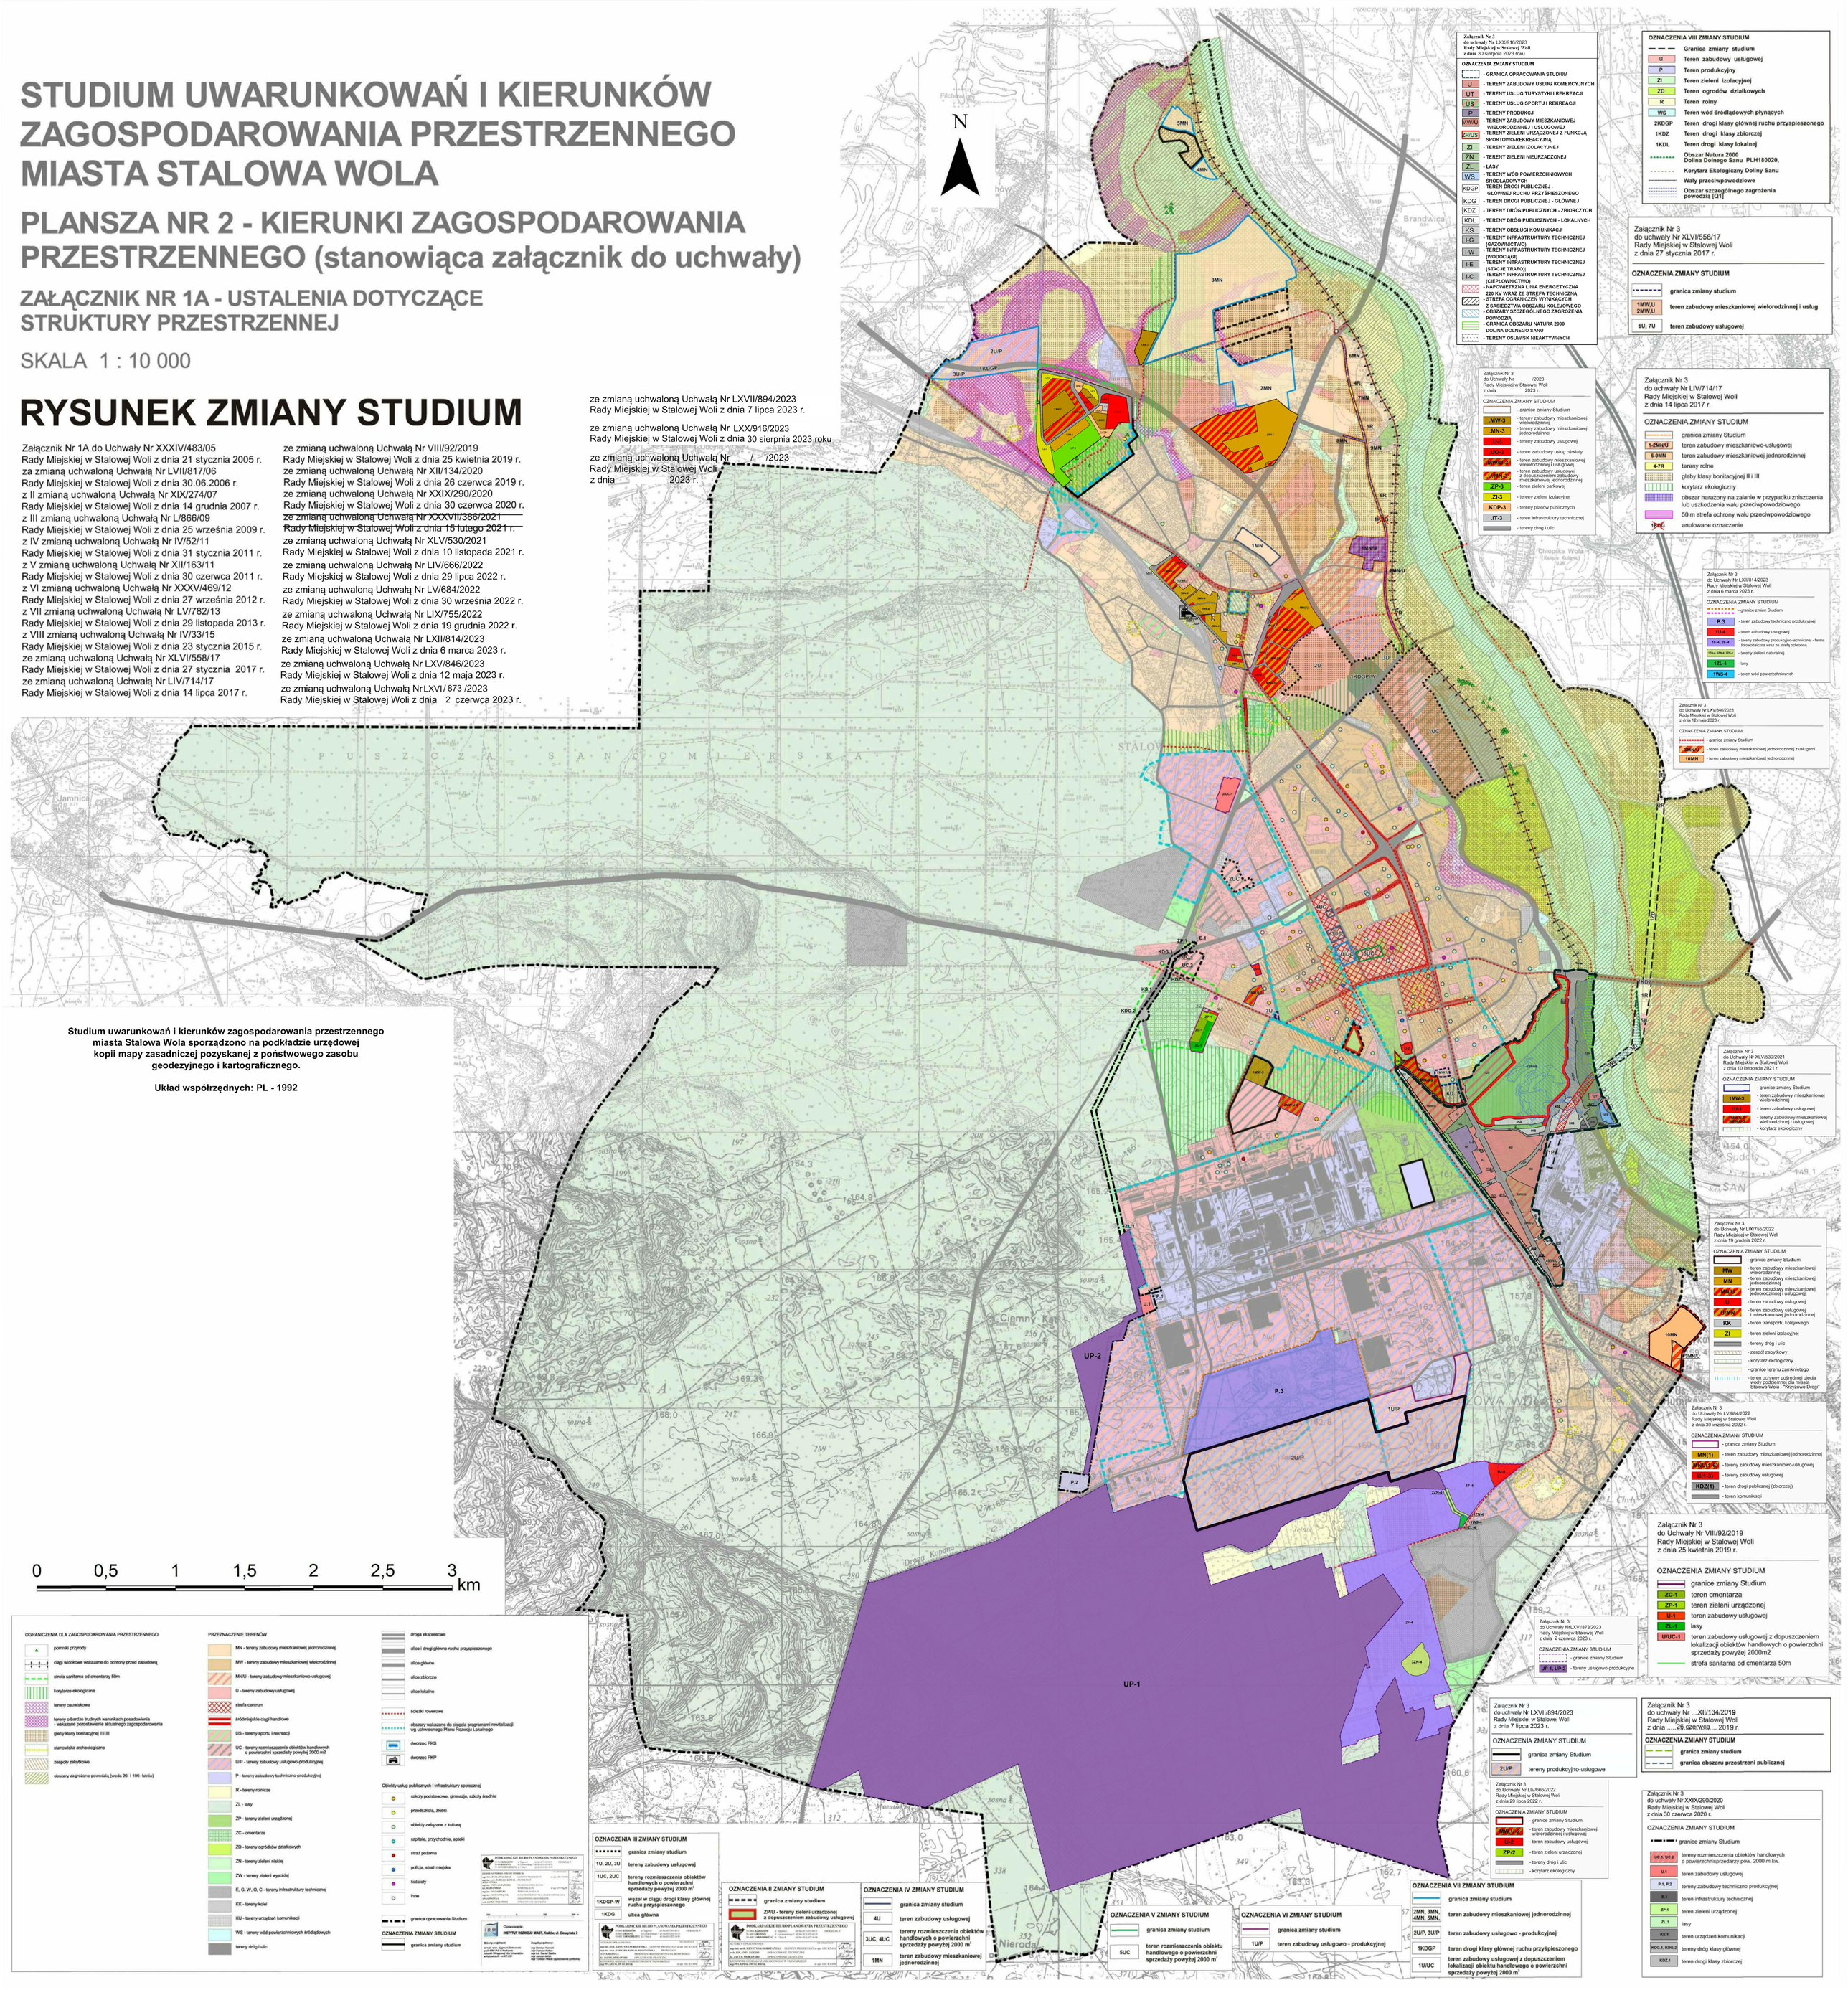
OZNACZENIA VII ZMIANY STUDIUM
- granica zmiany studium
- 2MN, 3MN, 4MN, 5MN, — teren zabudowy mieszkaniowej jednorodzinnej
- 2U/P, 3U/P — teren zabudowy usługowo - produkcyjnej
- 1KDGP — teren drogi klasy głównej ruchu przyśpieszonego
- 1U/UC — teren zabudowy usługowej z dopuszczeniem lokalizacji obiektu handlowego o powierzchni sprzedaży powyżej 2000 m²